

**DØROVERSIGT**

1. EKSIST.DØR
2. EKSIST. BD-30
3. EKSIST. BD-30 DØR DER FORSYNES MED NY ABDL
4. EKSIST. DØR BD-60
5. EKSIST. DØR F-30 MED ABDL
6. EKSIST. DØR F-30 DER FORSYNES MED NY ABDL
7. EKSIST. DØR BD-30 MED ABDL
8. EKSIST. DØR BD-60 MED ABDL


9. NY DØR MASSIV
10. NY DØR BD-30M
11. NY DØR BD-30
12. NY DØR BD-30 MED ABDL
13. NY DØR M. ABDL (BRANDSEKTIONSDØR)
14. NY DØR RØGDØRE MED ABDL
15. NY DØR SKYDEDØR (CELLE)
16. NY DØR F- 30
17. EKSIST. DØR MED TRÅDGLAS DER FORSYNES MED ABDL
18. NY BD-60 LEM/DØR
19. NY DØR, SKYDE- FOLDEDØR (CELLE)

X. NY DØR I EKS. ÅBNING

SL VANDFYLDTE SLANGEVINDER


**VÆGGOVERSIGT**

- VÆGGE DER NEDRIVES
- ==== EKSIST. VÆGGE
- ==== EKSIST. ÅBNINGER I VÆGGE, DER LUKKES MED TEGL/ KALKSANDSTEN I TILSVARENDE TYKKELSE INCL. PUDS.
- ==== NYE ÅBNINGER I EKSIST. VÆGGE
- ==== GASBETON MED PUDS
- ==== EKSIST. VÆG MED FORSAITSVÆG AF GIPSPLADE, TYPE E-70/70-200 M70 FRIHOLDT 10 MM FRA EKSIST. VÆG t = 95 MM
- ==== NY GIPSVÆG SOM TYPE E-70/70-202 M45 t = 120 MM
- ==== NY LEJLIGHEDSSKILLEVÆG SOM GYPROC TYPE DD 70/70 202 M150, t = MIN. 205 MM
- ==== 230 MM TEGLSTENSVÆG

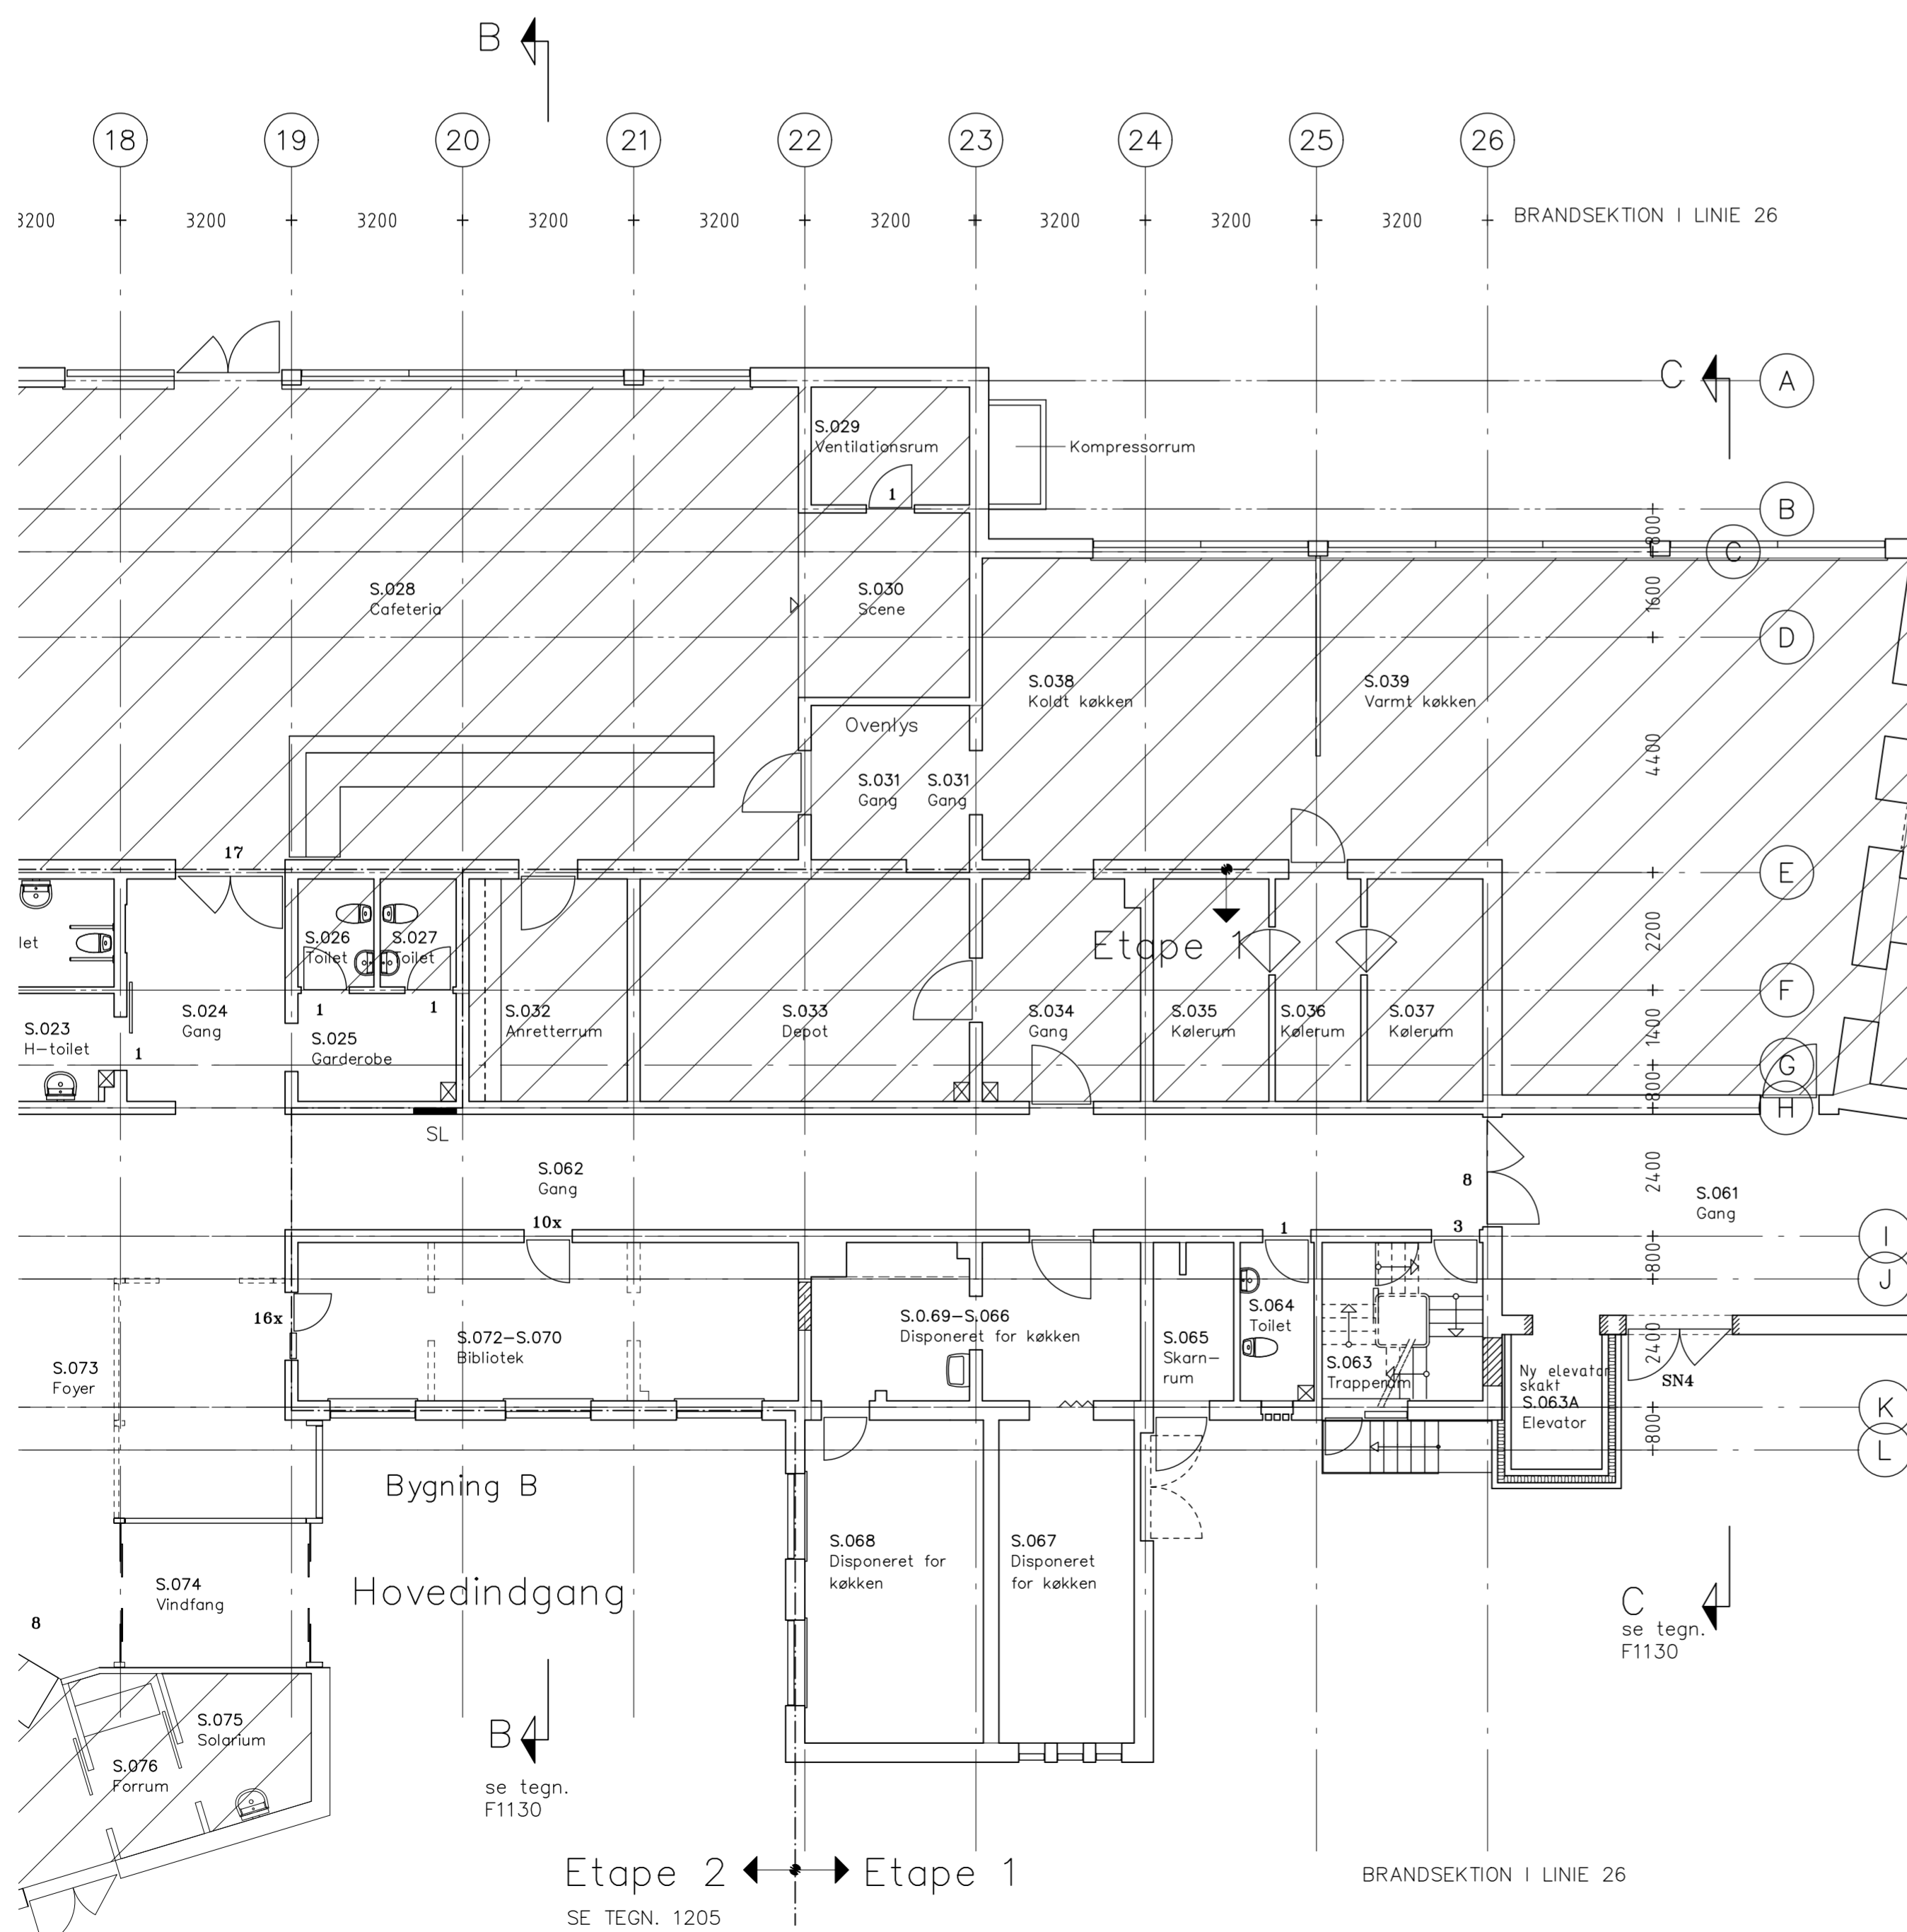

Bygning C

Note.  
Optegnet efter eksist. tegninger med supplerende opmålinger.  
Denne tegn. er kun delvis gældende, da store dele af køkkenet er renoveret af anden entreprenør.

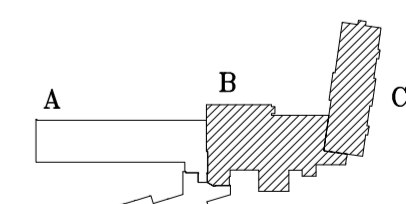

REV. B: SOM UDFØRT	Dato: 16.09.2002
REV. A: OPFØLGNING AF PROJEKT	Dato: 13.02.2001
Sag: NAKSKOV KOMMUNE OMBYGNING AF MØLLECENRET	Sag nr.: 1444
Emne: 1. ETAPE STUEPLAN EFTER OMBYGNING	Tegn. nr.: 1105B
Mål: 1:100	Dato: 17.12.1999
Sign.: KEN/HP	Format: 60X63
TROELS JØRGENSEN ENTREPRISE A/S Totalentreprenør · Fuglegårdsvej 6 · 4892 Kettinge · Tlf. 54 87 43 00 · Fax. 54 87 43 01	
<ul style="list-style-type: none"> <li>● Arkitekt: E. Tind Nielsen · Søndergade 23 · 4800 Nykøbing F. · Tlf. 54856766 · Sag nr.: 99776</li> <li>○ Ingeniør: Bjerager &amp; Kristensen · Skovboulevarden 2H · 4800 Nykøbing F. · Tlf. 54822910 · Sag nr.: 1804</li> <li>○ VVS-Installatør: Stubbekøbing VVS · Tuemosevej 8 · 4850 Stubbekøbing · Tlf. 54441500</li> <li>○ EI-Installatør: Gorm Jensen &amp; Søn A/S · V. Henriksensvej 5 · 4930 Maribo · Tlf. 54781088 · Sag nr.: 9901</li> </ul>	

Signaturer.  
 Lodrette skakte.  
 Områder uden for entreprenen.

se tegn. F1130

se tegn. F1130

Etape 2 ← → Etape 1  
SE TEGN. 1205

BRANDSEKTION I LINIE 26